


図面来歴

2010.08.09 完成図として調製する。

主要項目

L = 13.600 m
B = 6.600 m
D = 1.800 m

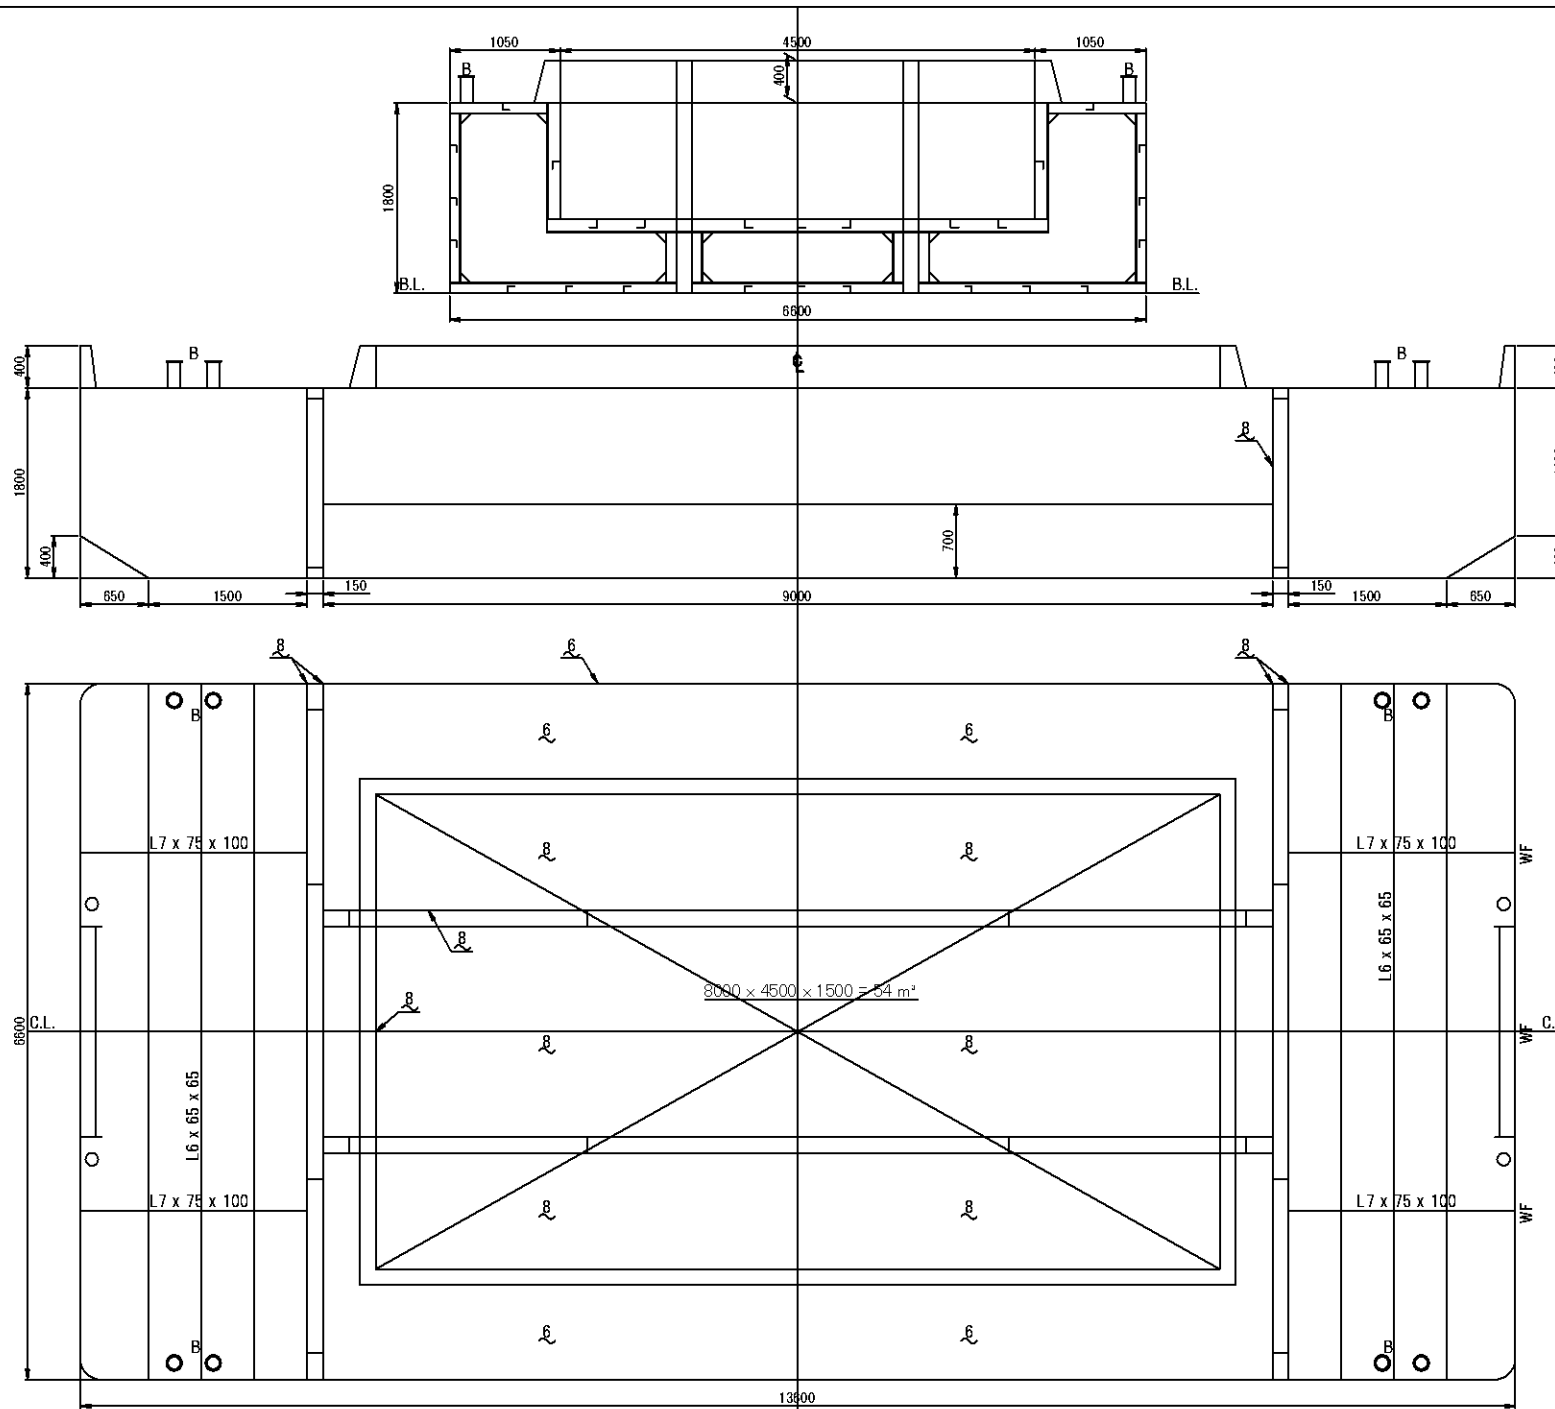

名称	組立式土運船 (13.6m x 6.6m x 1.8m)
製造会社	愛知県海部郡飛鳥村字金岡38番地 千代田造船(株)飛鳥工場 TEL <05675> 5 - 0661
製図年月日	2010-08-09
	三重県桑名市長島町十日外面128番地2 株式会社 ナガシマ TEL (0594)42-3633(代)

